
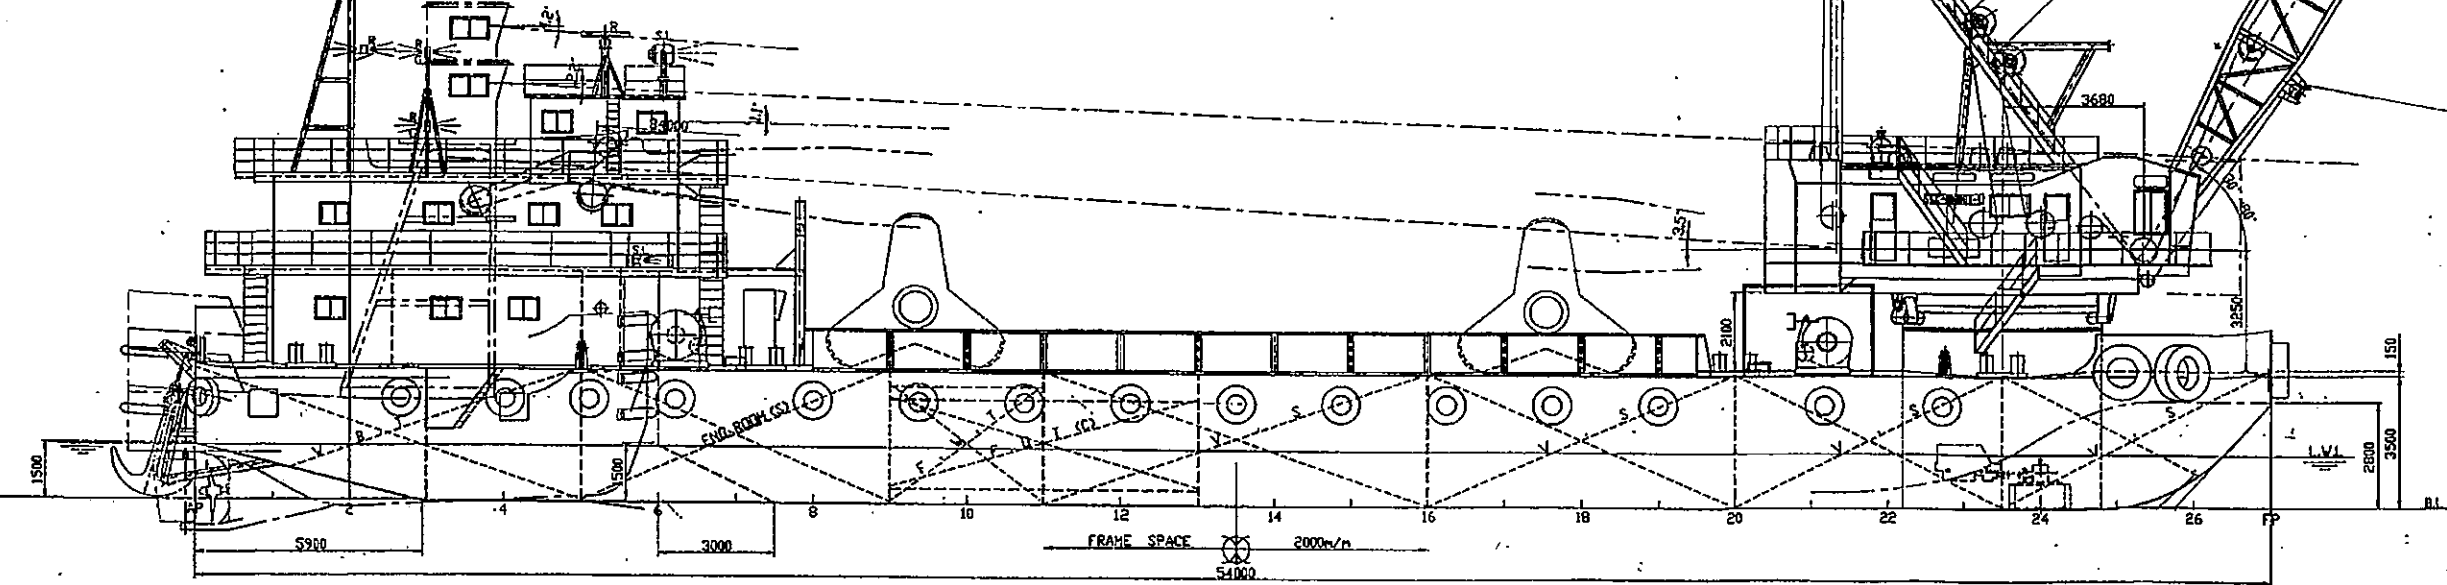
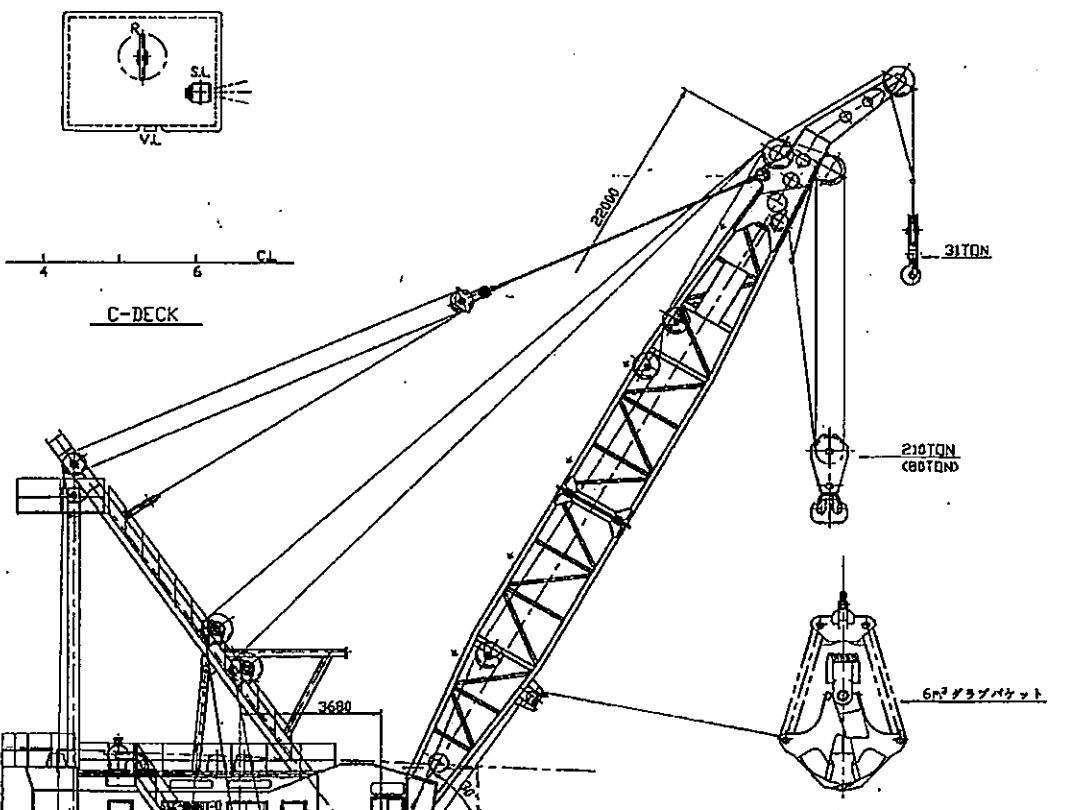
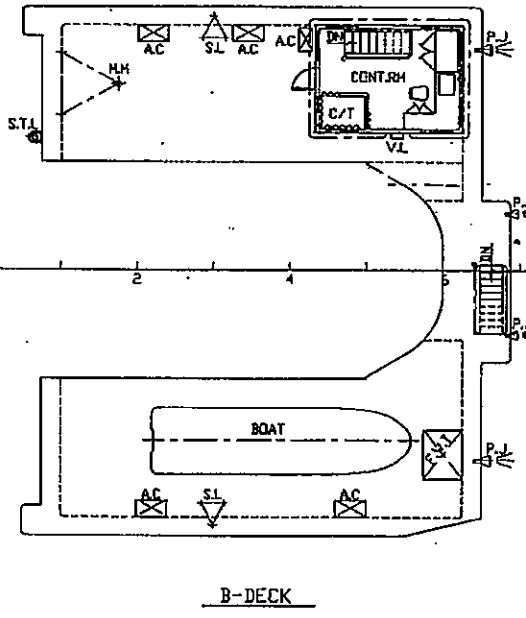


PRINCIPAL DIMENSIONS

LENGTH	(P.P.)	54.00M
BREADTH	(MLD)	19.00M
DEPTH	(MLD)	3.50M

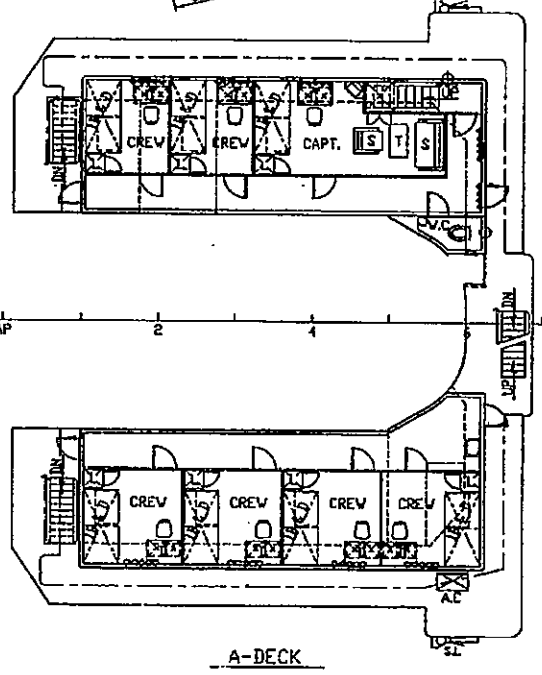

完成図

船主	大見海事工業株式会社	船名	210T用クレーン船	船種	揚子
名	一般配置図	設計	設計	突設計	
称		課長	課長		
船中ノ島造船所		設計	平成 11年 7月 5日		
		尺度	1/100		
船番	SNo.200	図番	F-1001		